

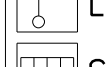

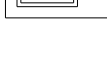
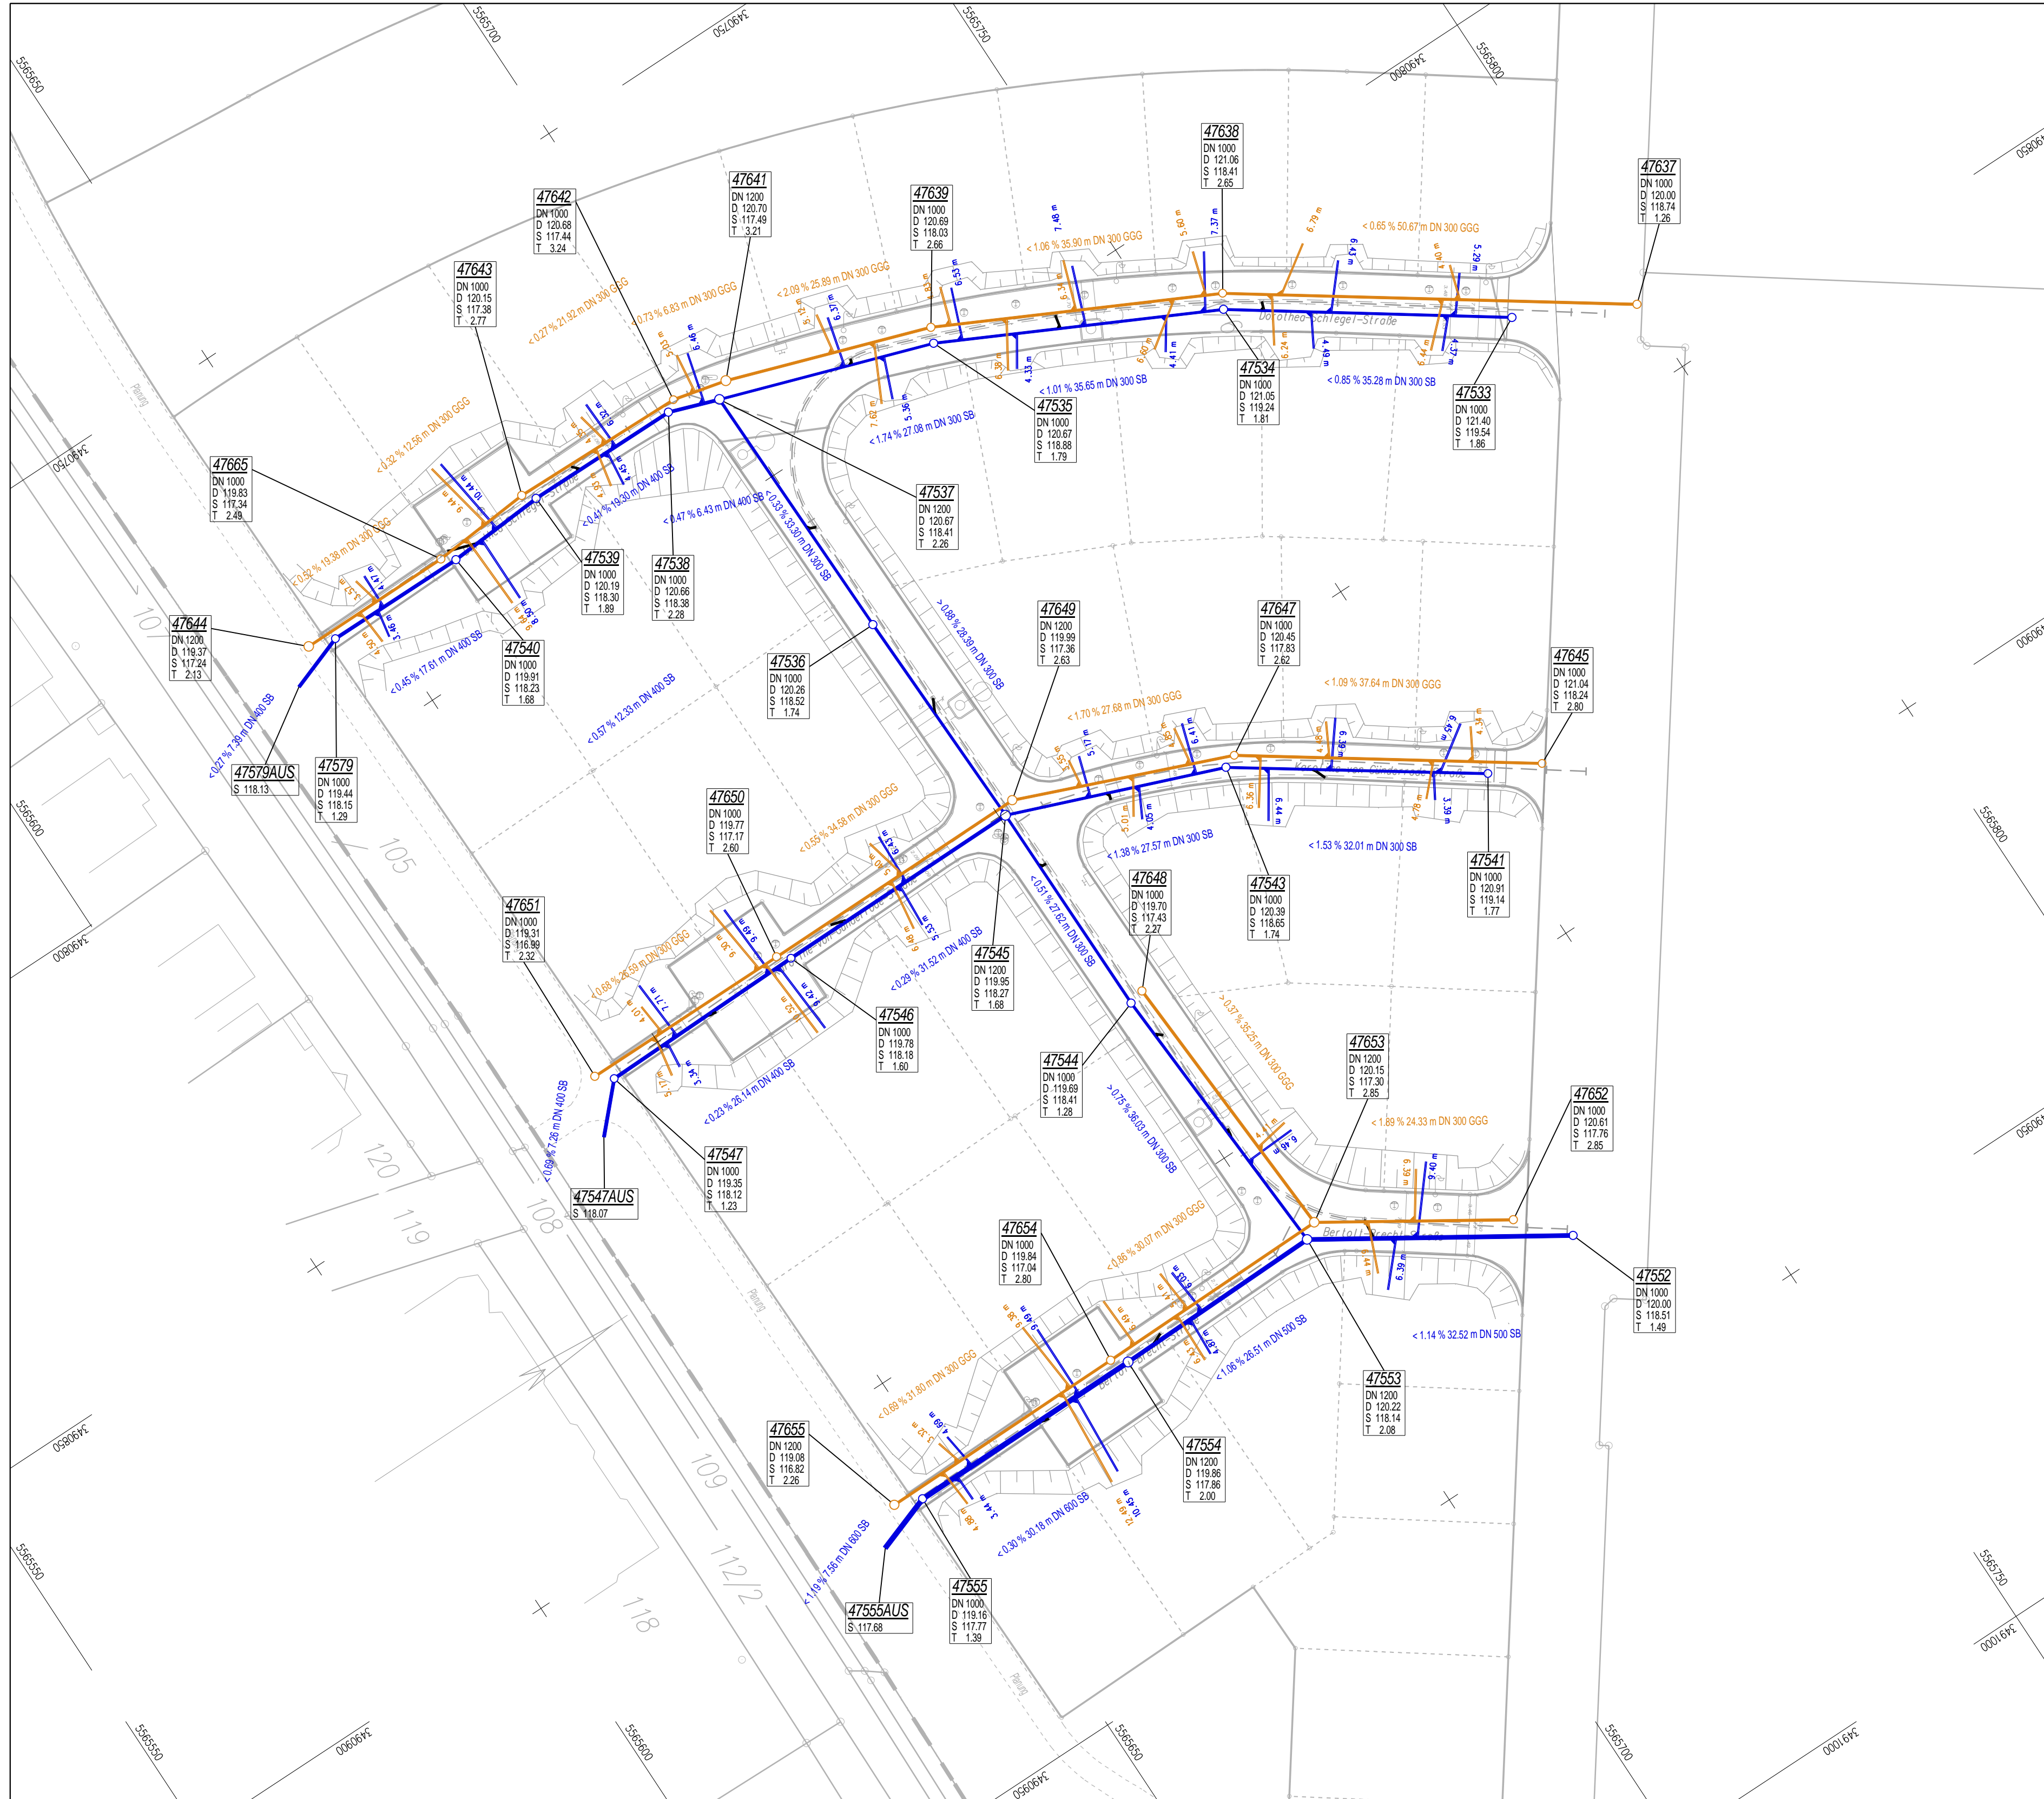
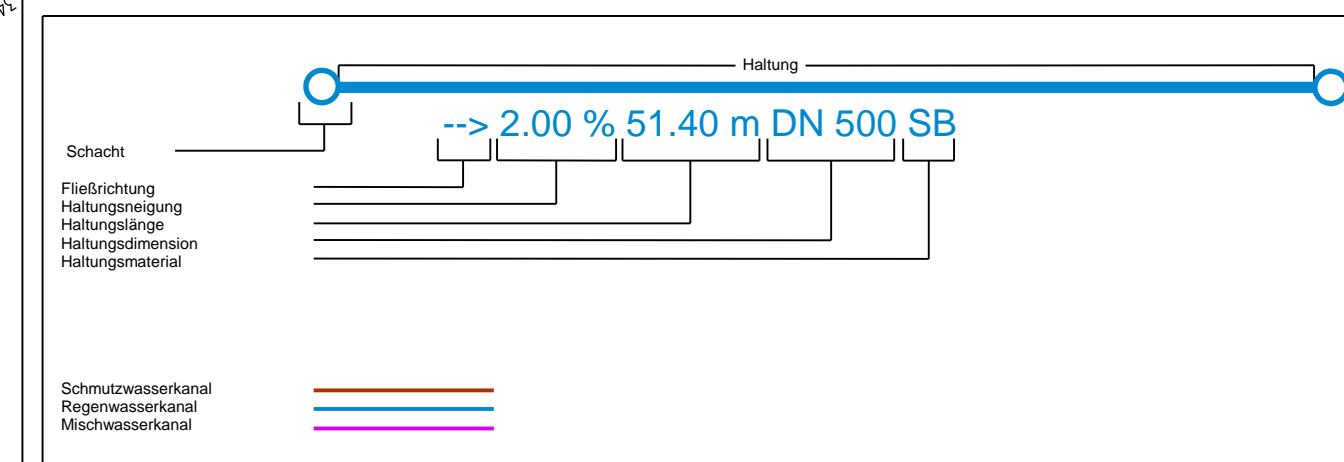


LEGENDE

Punkte

-  Wasserschieber
-  Unterflurhydrant
-  Lampe
-  Straßenablauf 30x50
-  Straßenablauf 50x50



Auftraggeber: Stadt Nidderau	
Projekt: Wohngebiet "Neue Mitte Nidderau"	
Planinhalt: Bestandsplan Kanal Wohngebiet Ost	
Maßstab: 1 : 500	Unterlage-Nr.:
Datum: 21.01.2016	Blatt-Nr.: 2
gezeichnet: schwanebeck.t	
Auftrag: 70837 Neue Mitte Nidderau	Lagebezug: Gauß-Grüger Höhenbezug: NN



HERMANNS HTI - Bau GmbH

Wilhelm -Speck - Str. 17
34125 Kassel
Telefon (0 561) 8791 - 0
Telefax (0 561) 8792 - 494