

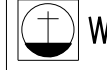



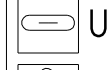


# LEGENDE

## Punkte

-  Wasserschieber
-  Unterflurhydrant
-  Lampe
-  Straßenablauf 30x50
-  Straßenablauf 50x50

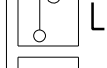
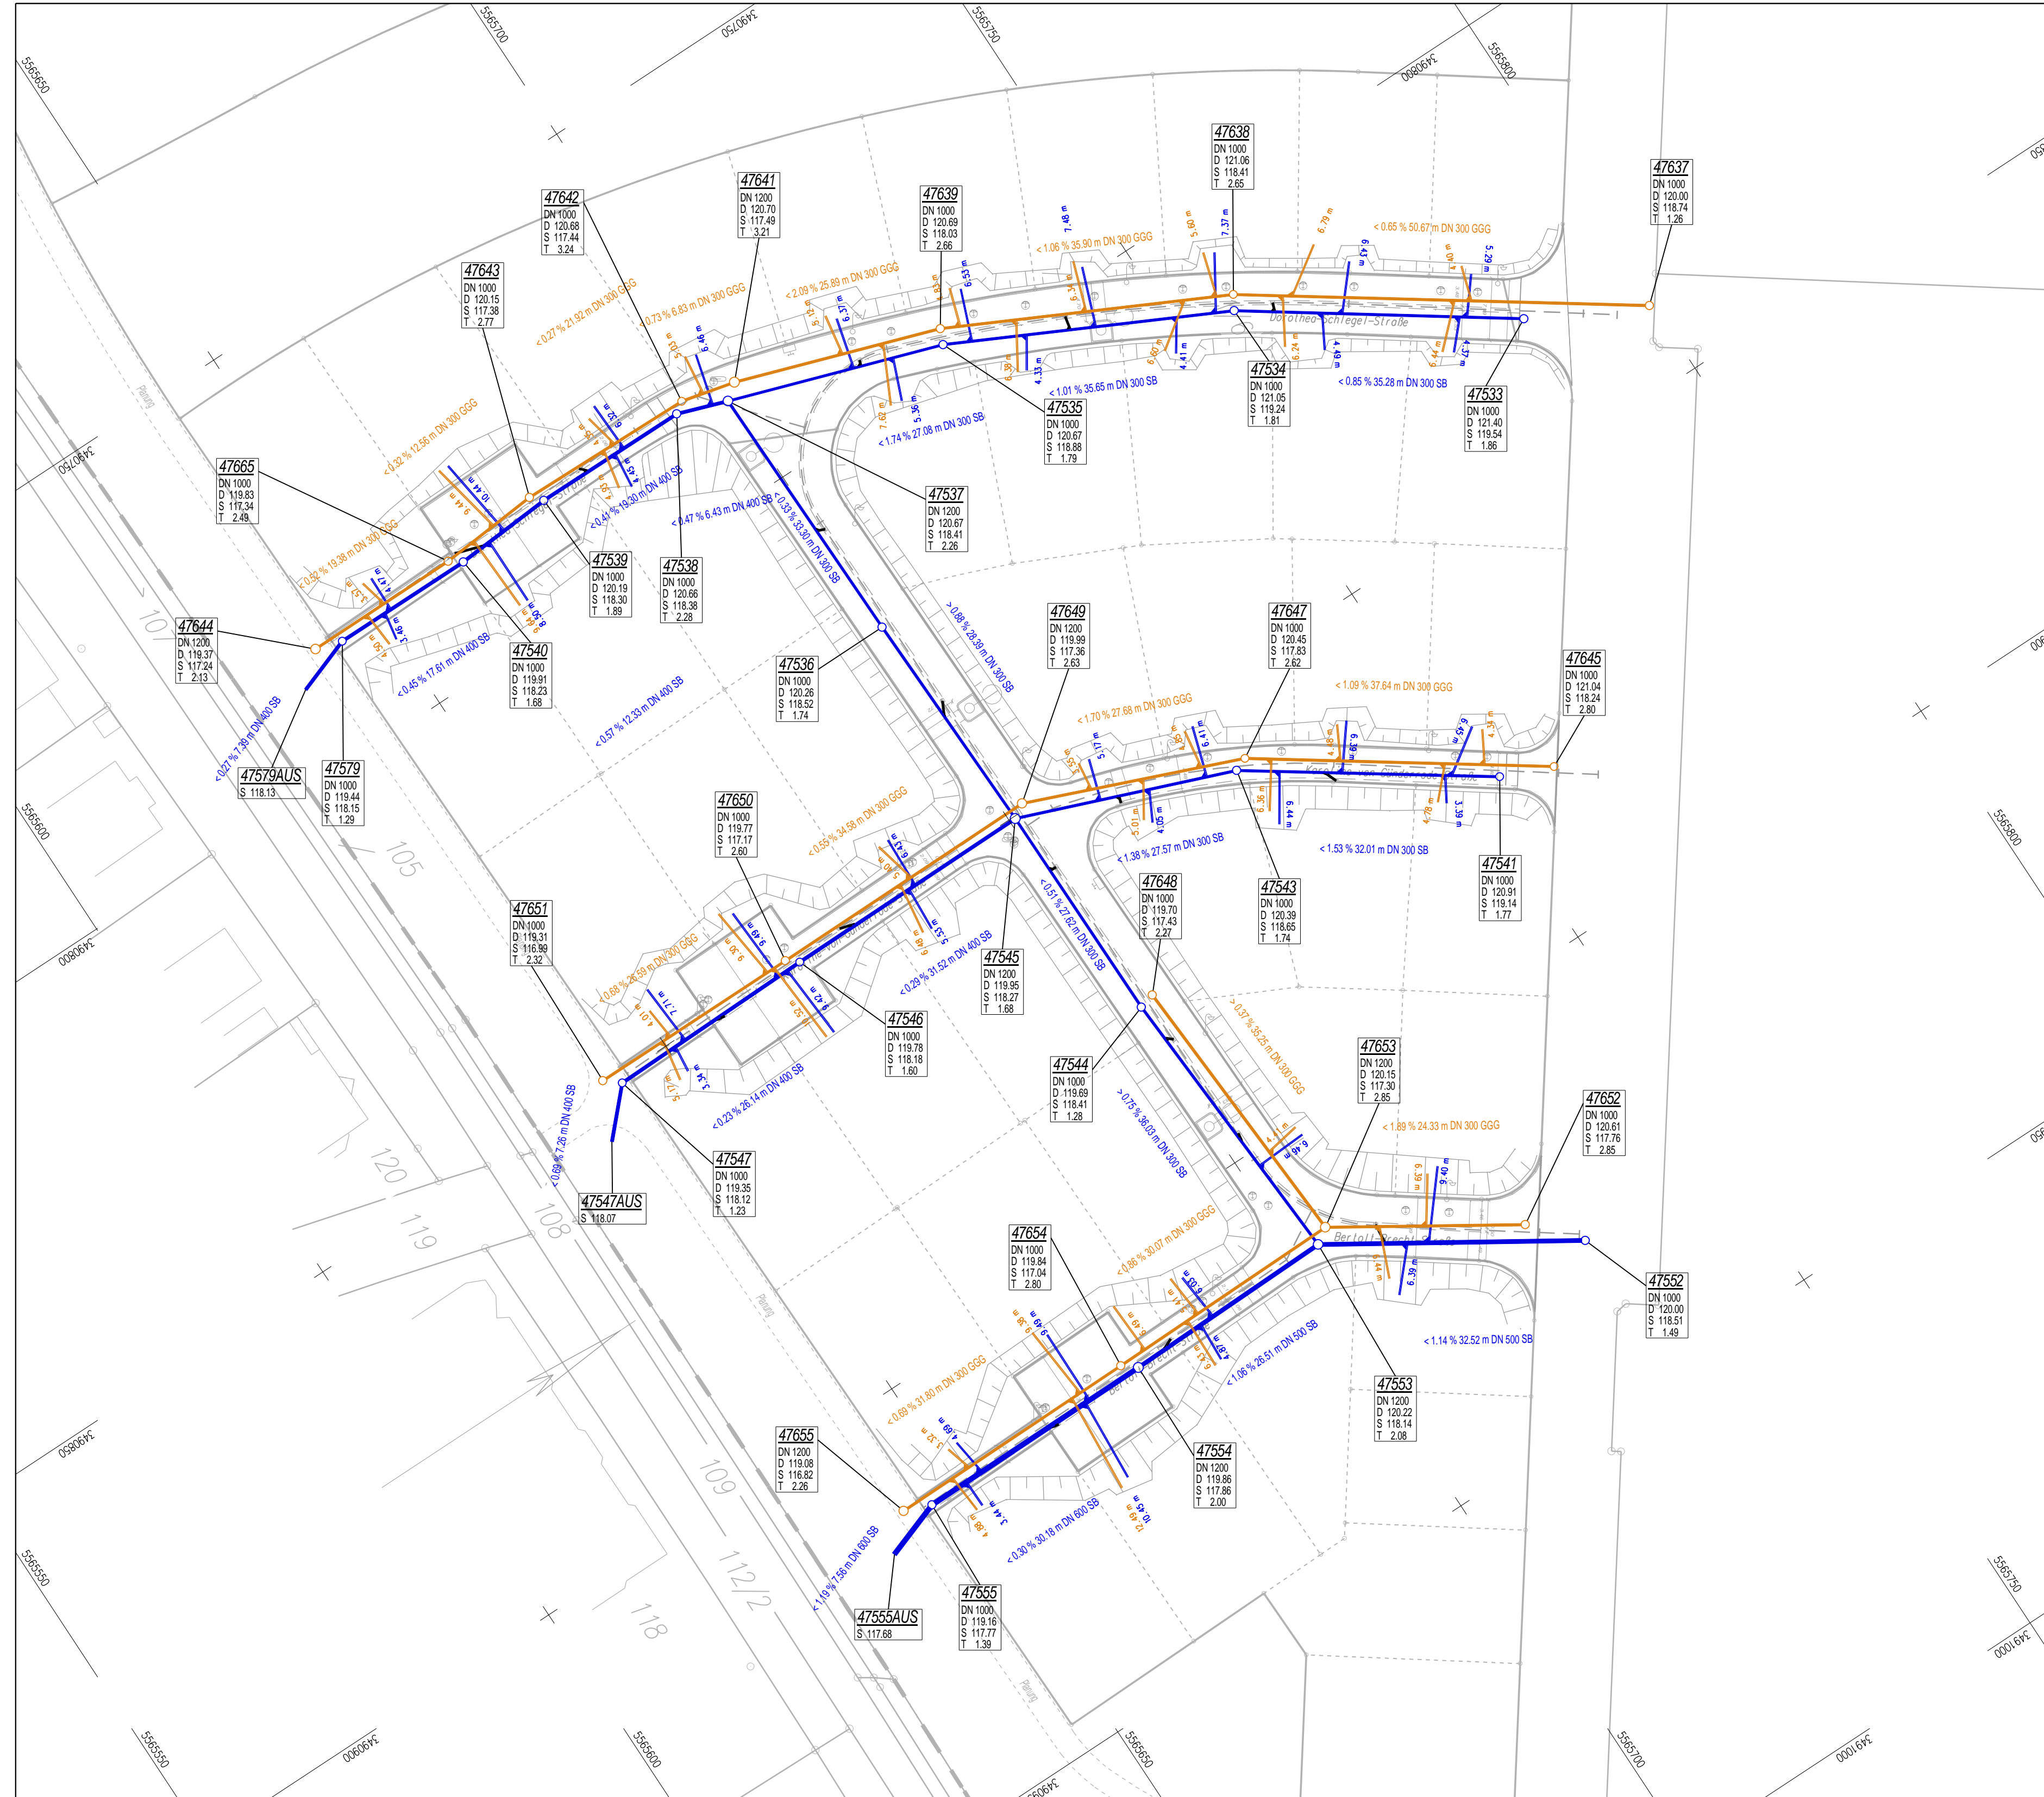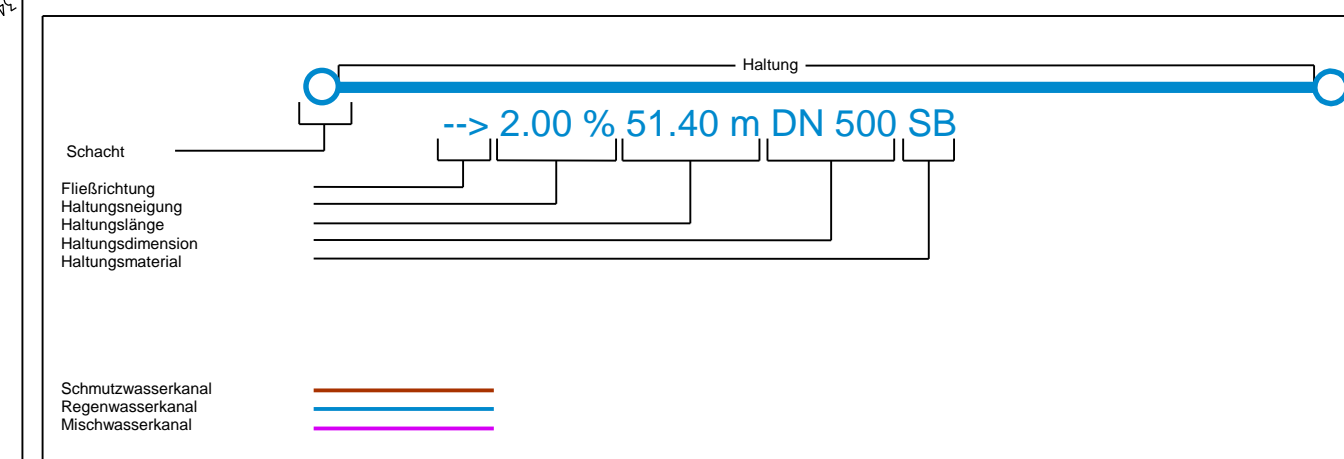
|  |  |
|--|--|
| Auftraggeber: <b>Stadt Nidderau</b>                      |  |
| Projekt: <b>Wohngebiet "Neue Mitte Nidderau"</b>         |  |
| Planinhalt: <b>Bestandsplan Kanal<br/>Wohngebiet Ost</b> |  |
| Maßstab: 1 : 500   | Unterlage-Nr.:                           |
| Datum: 21.01.2016  | Blatt-Nr.: <b>2</b>                      |
| gezeichnet: schwanebeck.t                                |  |
| Auftrag: 70837<br>Neue Mitte Nidderau                    | Lagebezug: Gauß-Grüger<br>Höhenbezug: NN |



### HERMANNS HTI - Bau GmbH

Wilhelm -Speck - Str. 17  
34125 Kassel  
Telefon (0 561) 8791 - 0  
Telefax (0 561) 8792 - 494